


|  |   |
|--|---|
| <p>STADT WETZLAR</p>  | <p><b>Kanalbestandsplan</b></p> <p>Nur für Entwässerung gültig.</p> <p>Für die Richtigkeit der Straßentankotenn wird keine Gewähr übernommen.<br/>Gebäude- und Geländehöhen wurden nicht überprüft.</p>                               |
| <p>Maßstab: 1:500<br/>         Bearbeiter: H. Rücker<br/>         Datum: 10.12.2018</p>                  | <p>Datengrundlage: Amtliche Liegenschaftskarte, mit Genehmigung der Hessischen<br/>         Verwaltung für Kataster und Flureneuerung (HVKE).</p> <p>Dies ist kein amtlicher Auszug nach § 17 des Hessischen Vermessungsgesetzes!</p> |



STADT WETZLAR

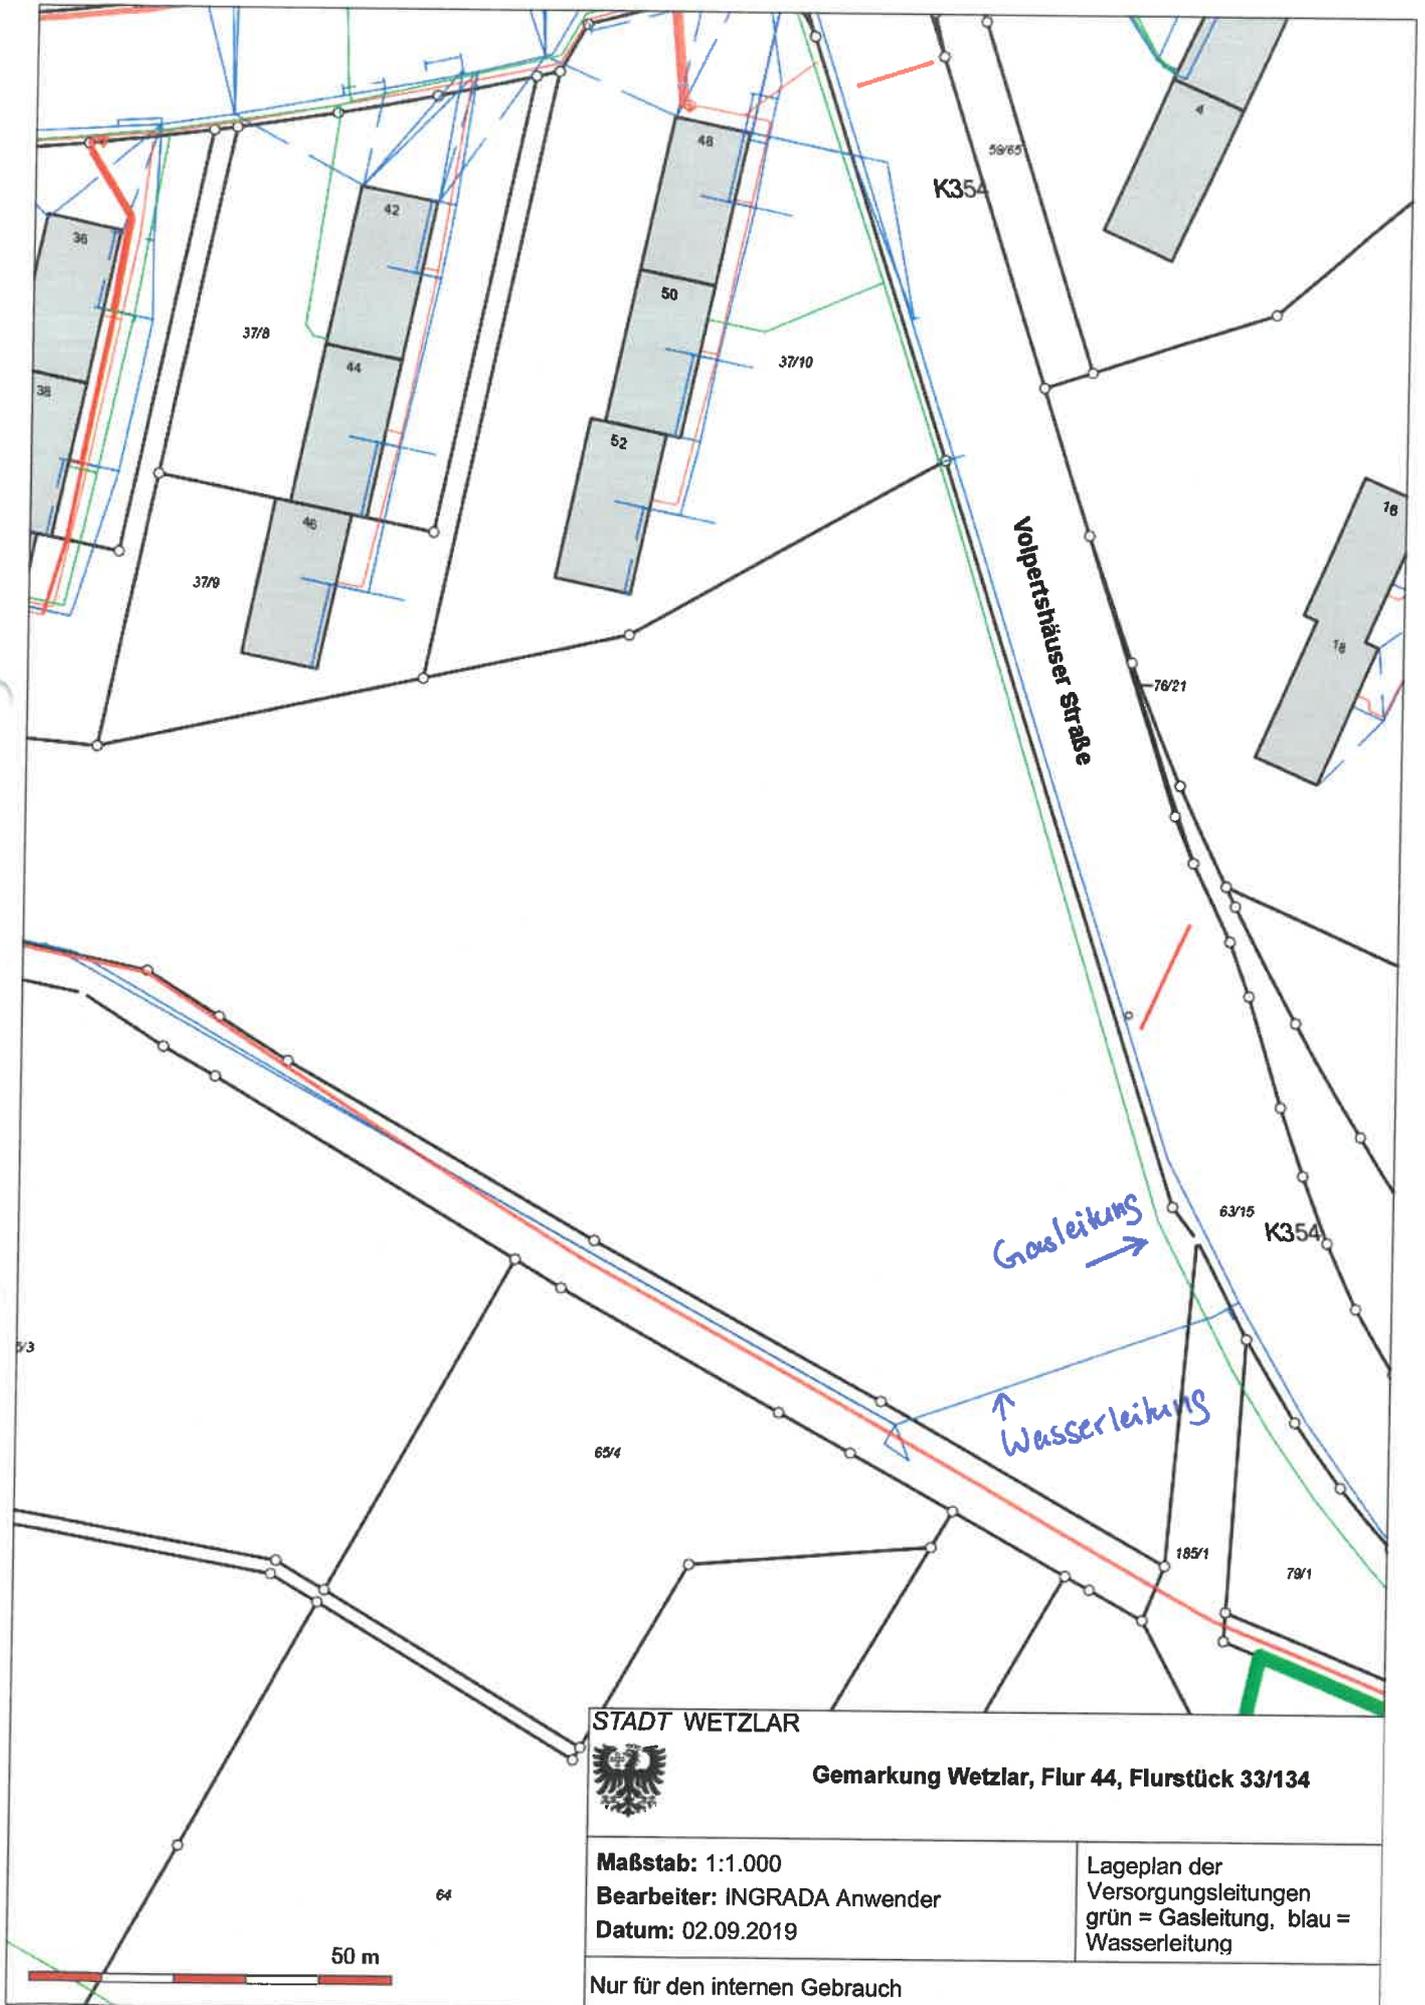

Gemarkung Wetzlar, Flur 44, Flurstück 33/134

Maßstab: 1:1.000

Bearbeiter: INGRADA Anwender

Datum: 02.09.2019

Lageplan der  
Versorgungsleitungen  
grün = Gasleitung, blau =  
Wasserleitung

Nur für den internen Gebrauch